
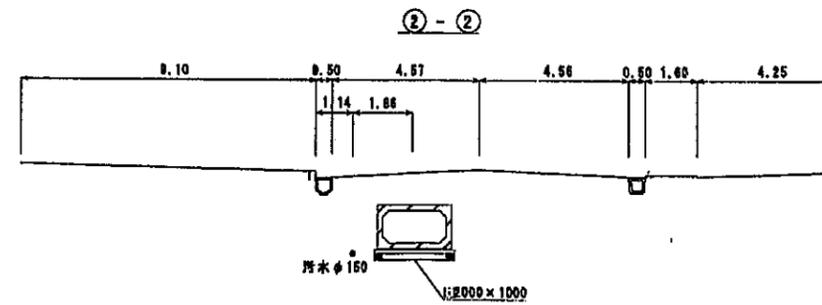


北九州市			
建設局			
工 事 名 称	平成 13 年度	工事番号	2103
	小倉北区旗野三丁目		
旗野五丁目地区内雨水(その2)管渠建設工事			
図面名称	横断面	種別	圖示
図面番号	全 13	其中	4 号

竣工図



横断面 S=1:100

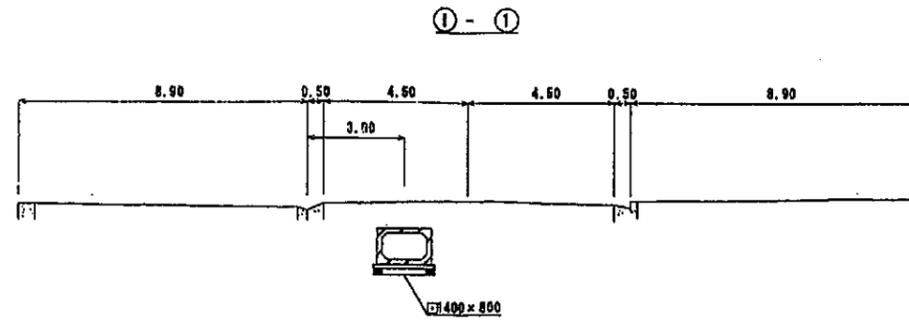


北九州市			
建設局			
工事 名称	平成 13 年度	工事番号	2103
	小倉北区御五丁目 御五丁目新地内雨水(その他2)管渠設置工事		
図面名称	管渠工事-雨水排水設備 立上りマンホール	縮尺	図示
図面番号	全 13 葉中	5 号	

竣工図


管基礎工図 S=1:20

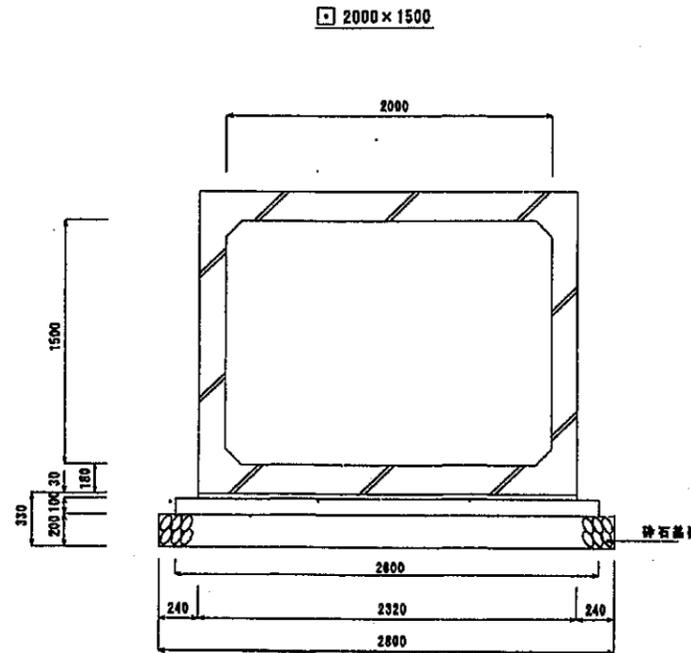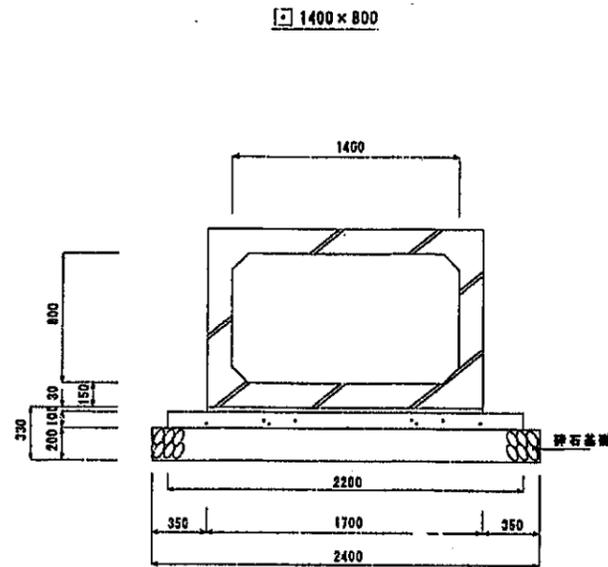


No.1立上りマンホール S=1:30

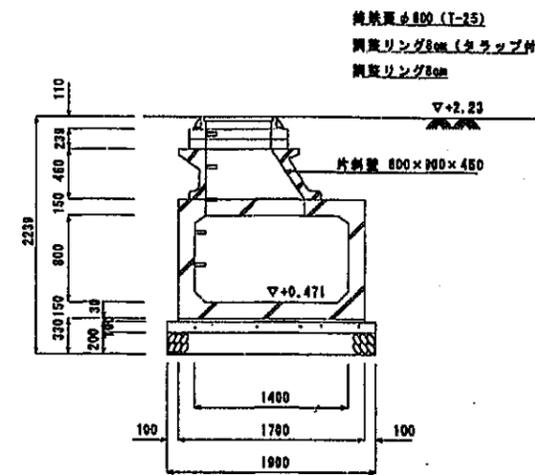


①集水樹 (L型街渠用) 構造図 S=1:20

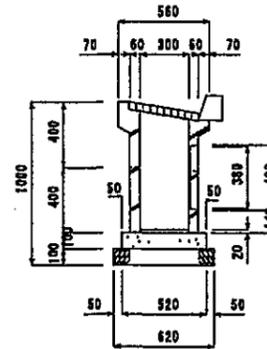


□ 2000 × 1000

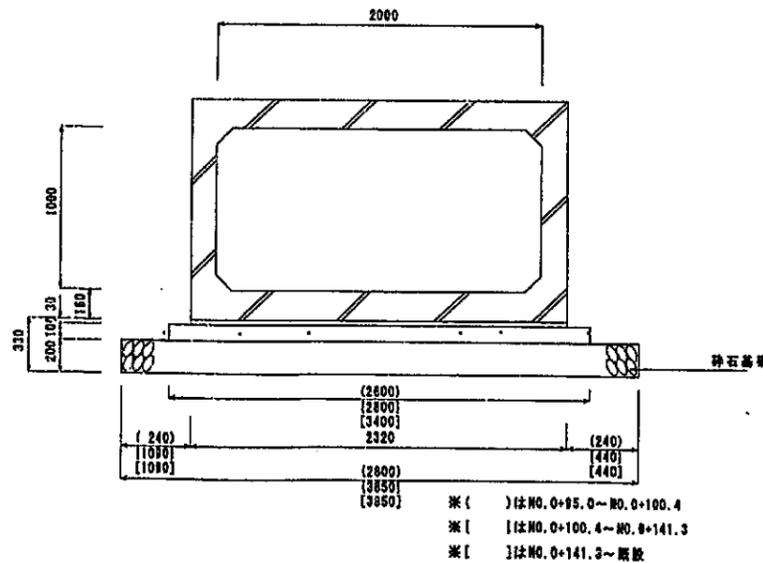


No.2立上りマンホール S=1:30

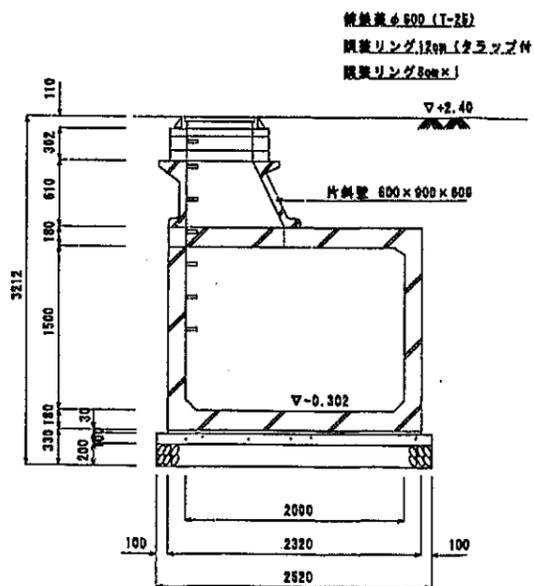


雨水樹 (D型) 構造図 S=1:20

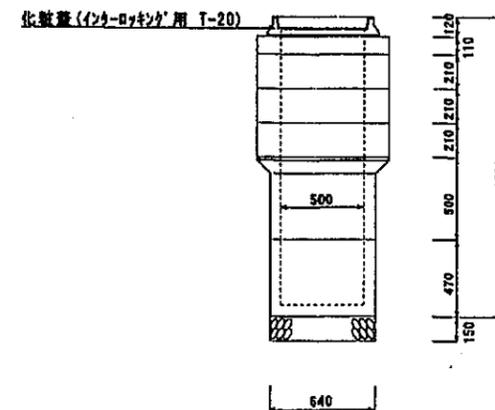

②雨水樹 (U型用) 構造図 S=1:20

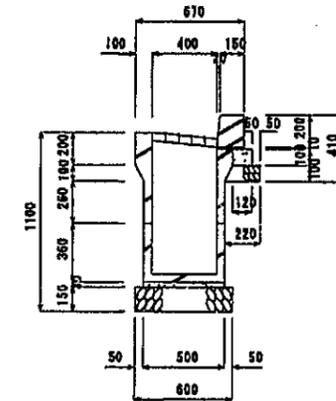


③管渠型雨水樹 (350集排水用) 構造図 S=1:20

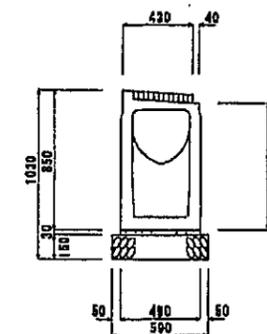

北九州市			
建設局			
工事	平成13年度	工事番号	2103
名称	中倉本町第三丁目		
種別	第三丁目雨水（七の五）改良工事		
図名	攪拌地盤改良工図	縮尺	図示
図番	全 13 張中 11 号		

竣工図

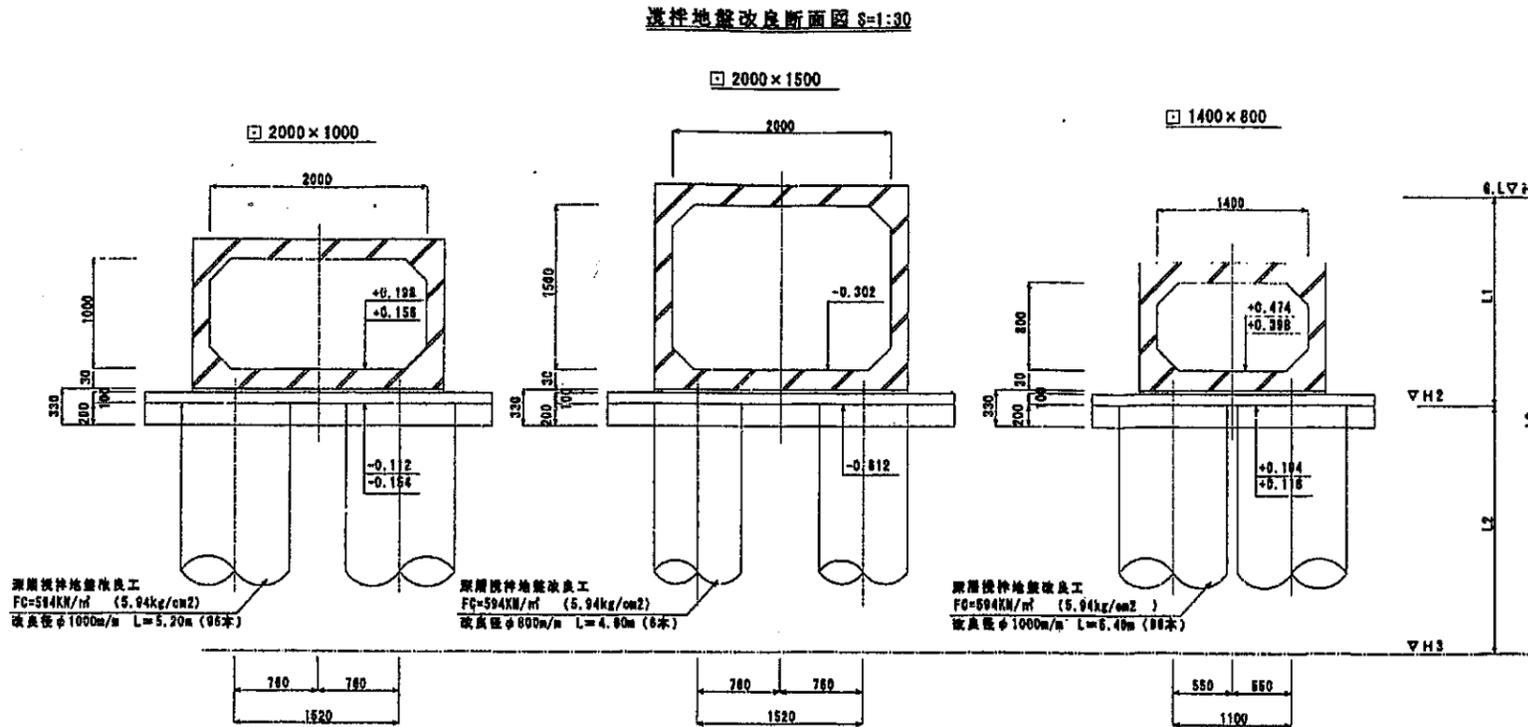

攪拌地盤改良本数

断面	本数	追加距離	地盤高 H1	基礎底高 H2	改良地盤高 H3	L1	L2	L3	

※NO.5雨水側4号の攪拌地盤改良断面図は図番番号(11号)に記載

攪拌地盤改良平面図 S=1:100

