計画平面図 S=1:500

北九州市			
建設局 河川部 河川整備課			
工事名称	平成30年度	工事番号	
	北九州市小倉北区城内ほか		
	紫川（MM区間）管理道整備工事（30-2）		
図面名称	計画平面図	縮尺	1/500
図面番号	全 37 葉中 2 号		
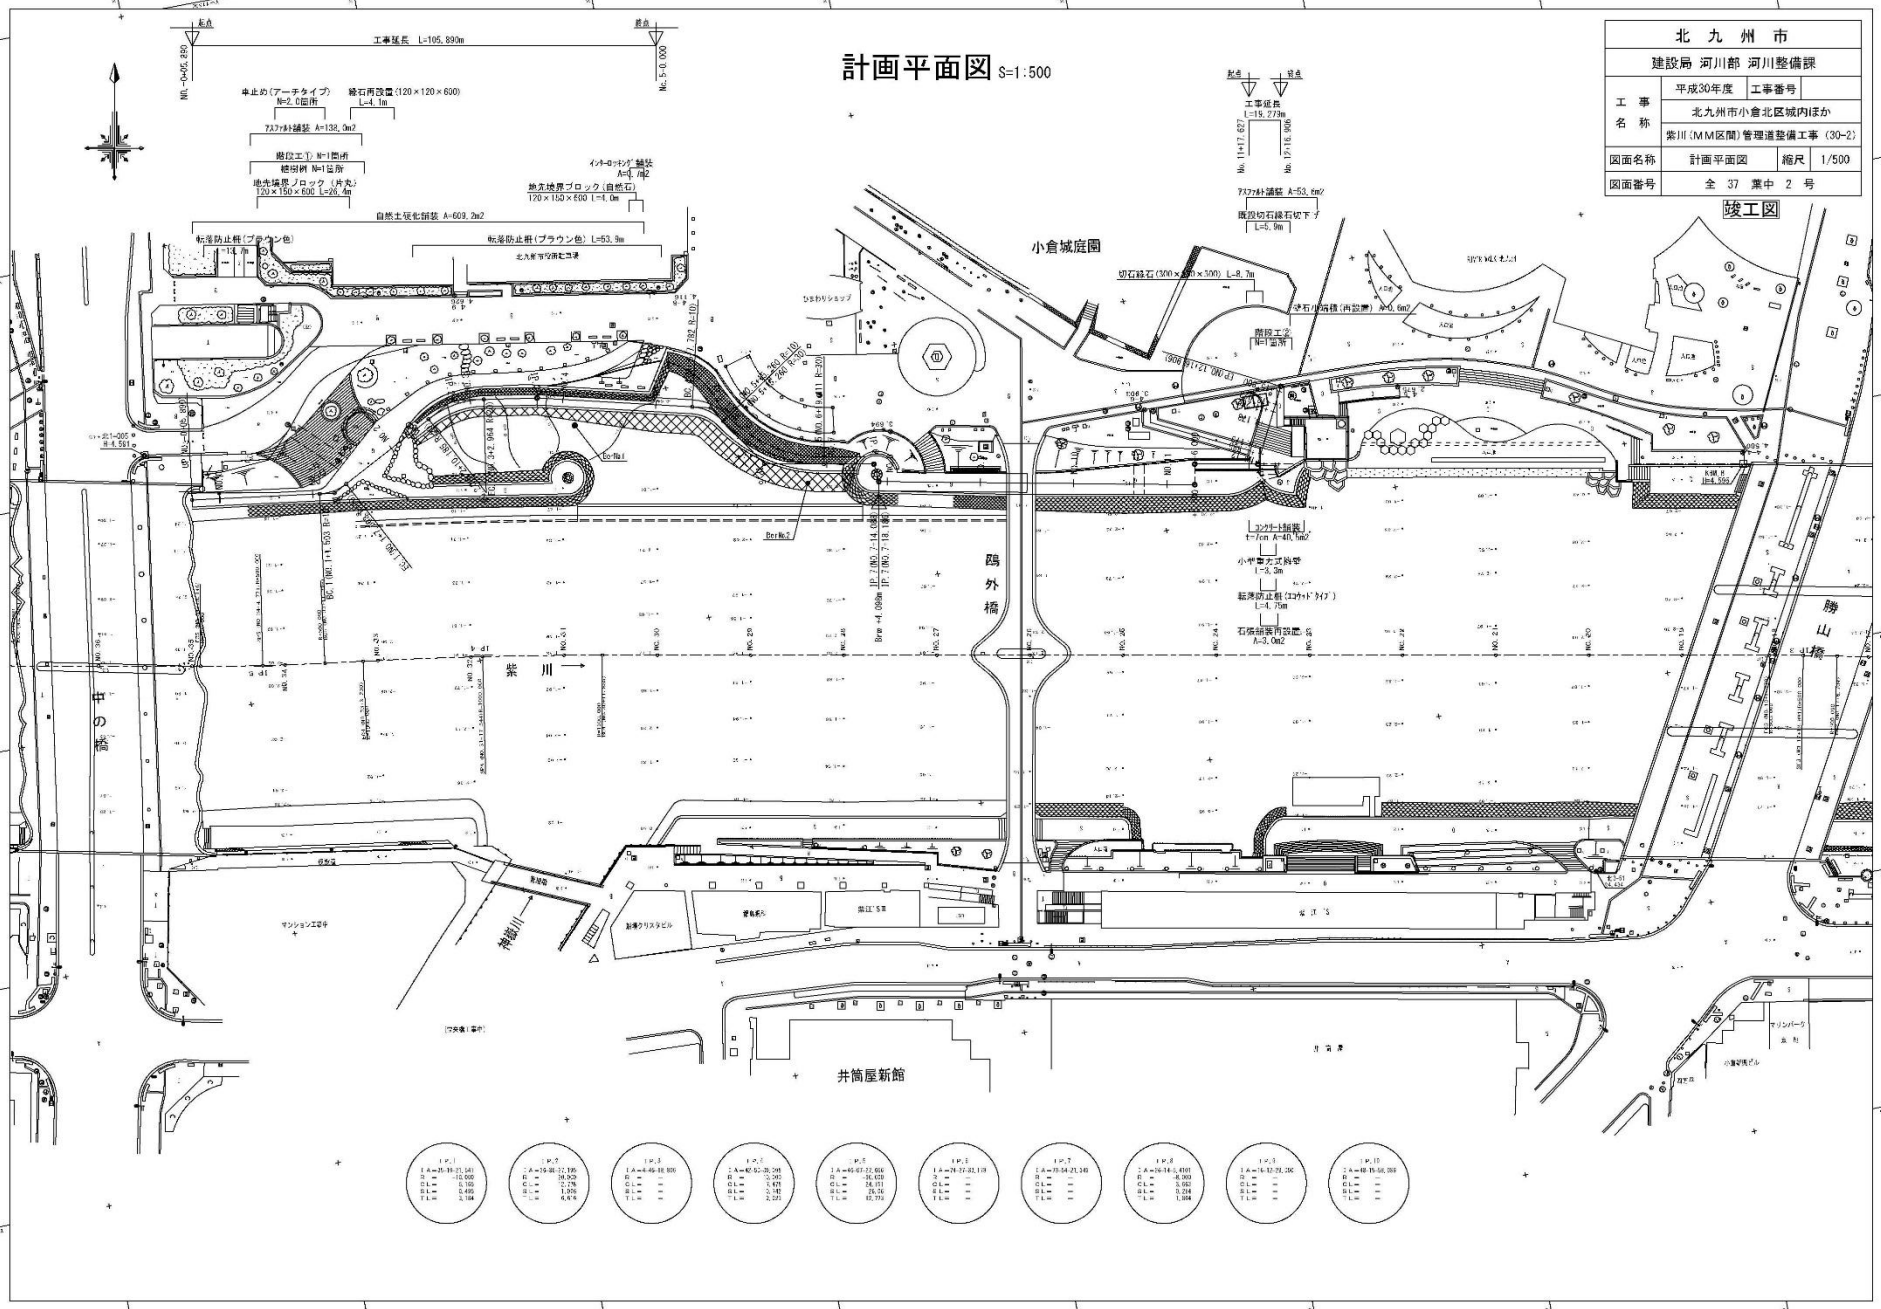
竣工図